

M 1:500



sz 4

sz 5

M 1:250

043/20

fogyasztói tulajdonú
kábelfogadószekrény

Tervezett földkábeles csatlakozó
NAYY-J 4x25 mm²
KPE Ø110 védőcsőben

talaj

0,5

1,2

1,6

0,9

0,9

Jelmagyarázat

- 1 W — 1 W — 1 W — : Tervezett földkábeles csatlakozó
- : Tervezett védőcső
- 22 kV — 22 kV — 22 kV — : Meglévő 22 kV-os légvezeték
- : Nagy csúcshúzású betonoszlop
- ⌋ : Oszlopkapcsoló
- : BHTR állomás
- 22 kV — 22 kV — 22 kV — : Meglévő 22 kV-os földkábel
- : Szekrény
- : Földrészlet határ
- : Burkolatszél
- G — G — G — : Gázvezeték

Építendő földkábel típusa:

Nyomvonalhossz: 2,5 m

Védőcsőhossz: 2,5 m

NAYY-J 4x25 mm² RE 0,6/1 kV-os földkábel

Kábelhossz: 9 m

Átmérő: KPE Ø110 (nyíltárkos)

Megjegyzések

- A tervezett kábelt 1 m mélyen, homokágyban jelzőszalaggal kell fektetni.
- Meglévő közművek mellett kábelárok ásás kézi erővel történhet, kábelárok ásó gép alkalmazása tilos!
- Kábelfektetésnél az MSZ 13207 előírásait be kell tartani.
- Az érintésvédelem módja kisfeszültségen nullázás, középvezetési feszültségen védőföldelés.
- A kábelekre a közműkeresztezésnél és a jelölt helyeken védőcsövet kell húzni.
- Az érintett közműszolgáltatóktól a kivitelezés idejére szakfelügyeletet kell kérni, kivitelezés során a közműnyilatkozatban foglaltak betartása kötelező!
- A kivitelezés csak érvényes engedélyek birtokában kezdhető meg.
- A meglévő földkábeles csatlakozóvezetékek nyomvonala tájékoztató jellegű, pontosan nem ismert!
- A nyomvonalat külterületen a rajzon feltüntetett helyeken kábeljelzőkövekkel kell megjelölni.
- Ez a terv az MVM Émász Áramhálózati Kft. szellemi tulajdona, amelynek védelmét jogszabály biztosítja.

Vetület: EOY

Alapszint: Balti

Munka címe:

Heves 043/20 hrsz. villamos energia ellátás

Munkaszám:
230068

Dátum:
2023.április

Rajz megnevezése:
Nyomvonalrajz

Rajzszám:
NYRV-csatl_230068

Lépték:
1:500; 1:250


Felelős tervező:
Bóta Attila
10-0562

Tervező:
Gyenes Tibor

Megbízó:

MVM Hálózat

3525 Miskolc, Dózsa György út 13.

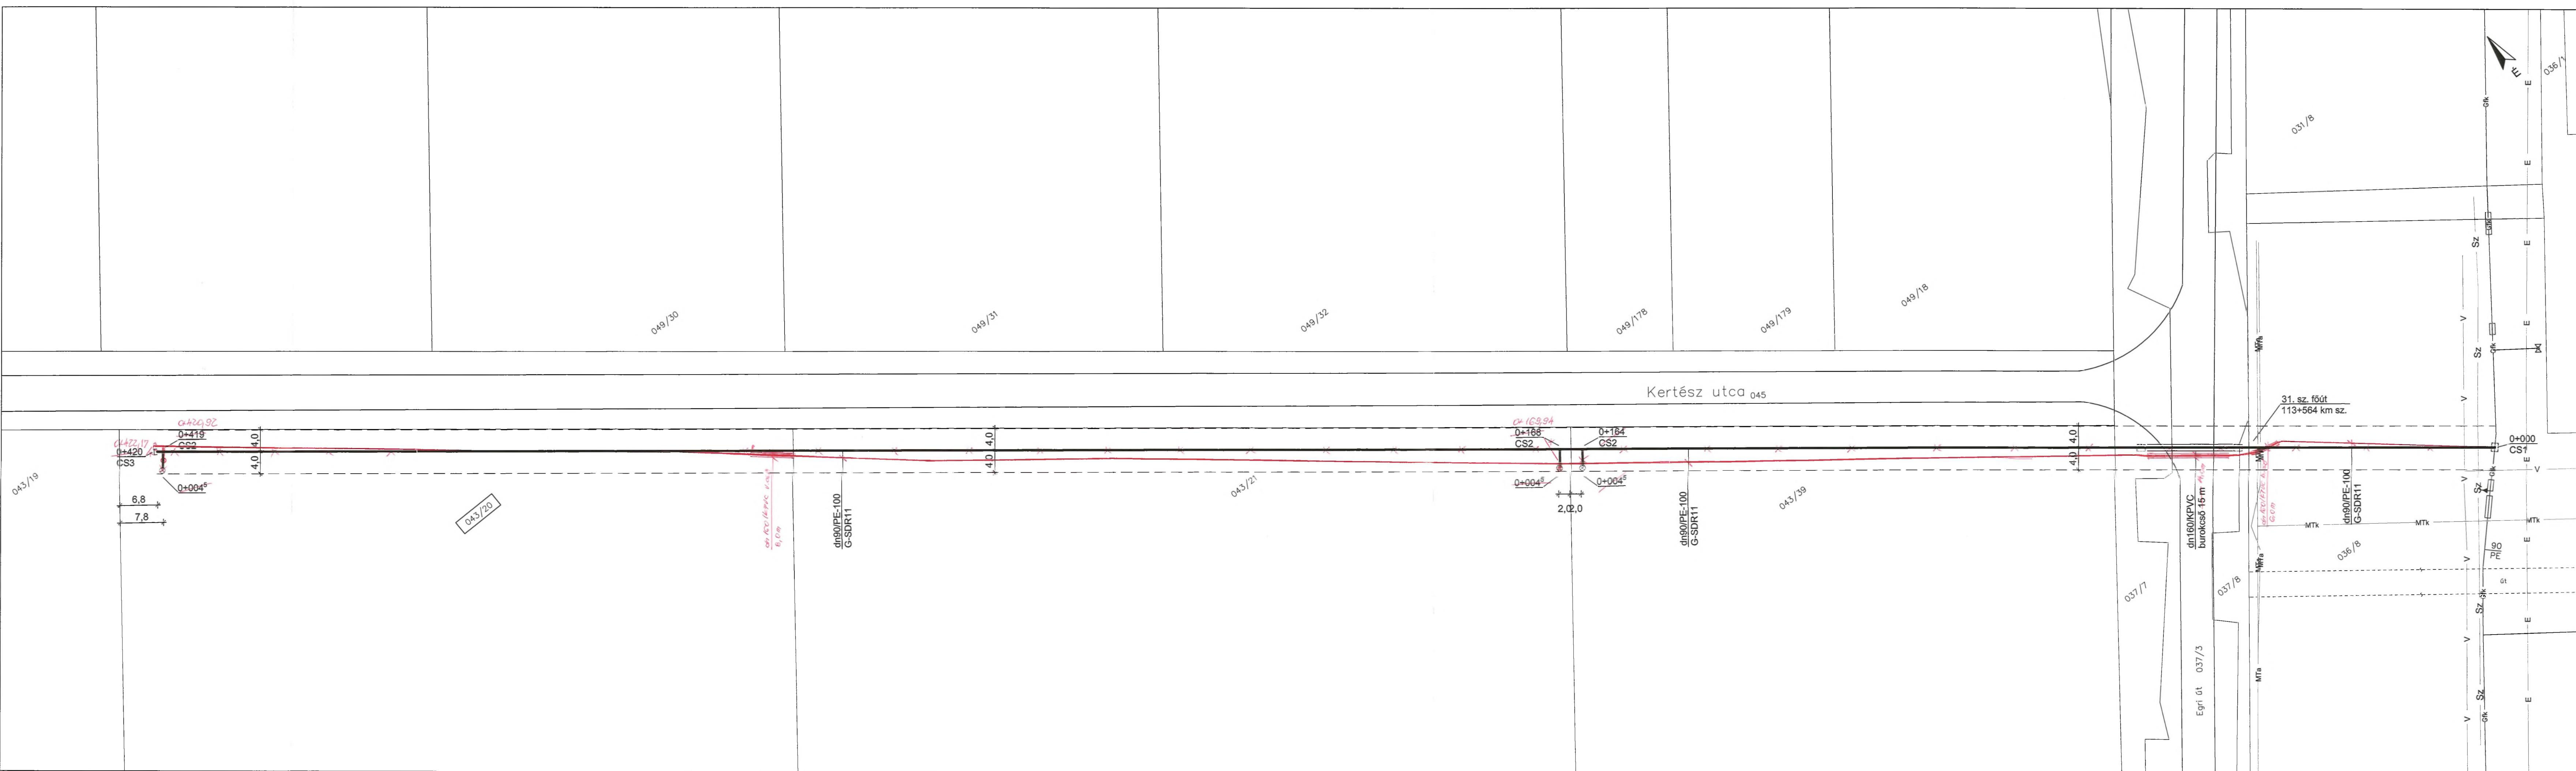

CS1
készül: 1 db

CS2
készül: 3 db

CS3
készül: 1 db

M2-138/21

nyilvántartási számú
dokumentáció a mellékelt Nyilatkozatban foglaltak
betartásával gazdálkodás műszaki biztonsági szempontból
MEGFELELŐ.
Kelt: 2021. máj. 24.
Zöldi Marianna
tervezője

Jelmagyarázat:

	Meglévő	Tervezett	Gázvezeték biztonsági övezete
Vízvezeték	— V —		
Elektromos légkabel	— E —		
Szennyvízcsatorna	— Sz —		
Telekom légkabel	— MTI —		
Telekom alépítmény	— MTa —		
Gázvezeték (pü=3,0 bar)	— Gfk —		

Megjegyzés: Az üzemelő gázvezetésekre csak a TIGÁZ Zrt. köthet rá! A rákötési fejdőőr kialakítása a 3211_02_U_A_2019 (TT-2000) technológiai utasítás követelményeinek megfelelően történik! A burkolat helyreállítása a meglévő rétegrendnek megfelelően történik! A vezetékek kivitelezése út alatti átfúrással történik, amennyiben a talajszerkezet lehetővé teszi!

Megbízó
TIGÁZ Zrt.

Építtető
TIGÁZ Zrt.


Tárgy
Heves, Ipari park hrsz. 043/20 és 043/21 ingatlanok
gázellátása
Középnymású gázelosztó vezetékek terve
HELYSZÍNRAJZ

Tervező
Nikolov István
GO-T-10-0005

Ellenőrző
Molnár László
GO 10-0215

Méretarány
1:500
Dátum
2020.09

Munkaszám
T/4-28/20
Rajkszám
KG - 1

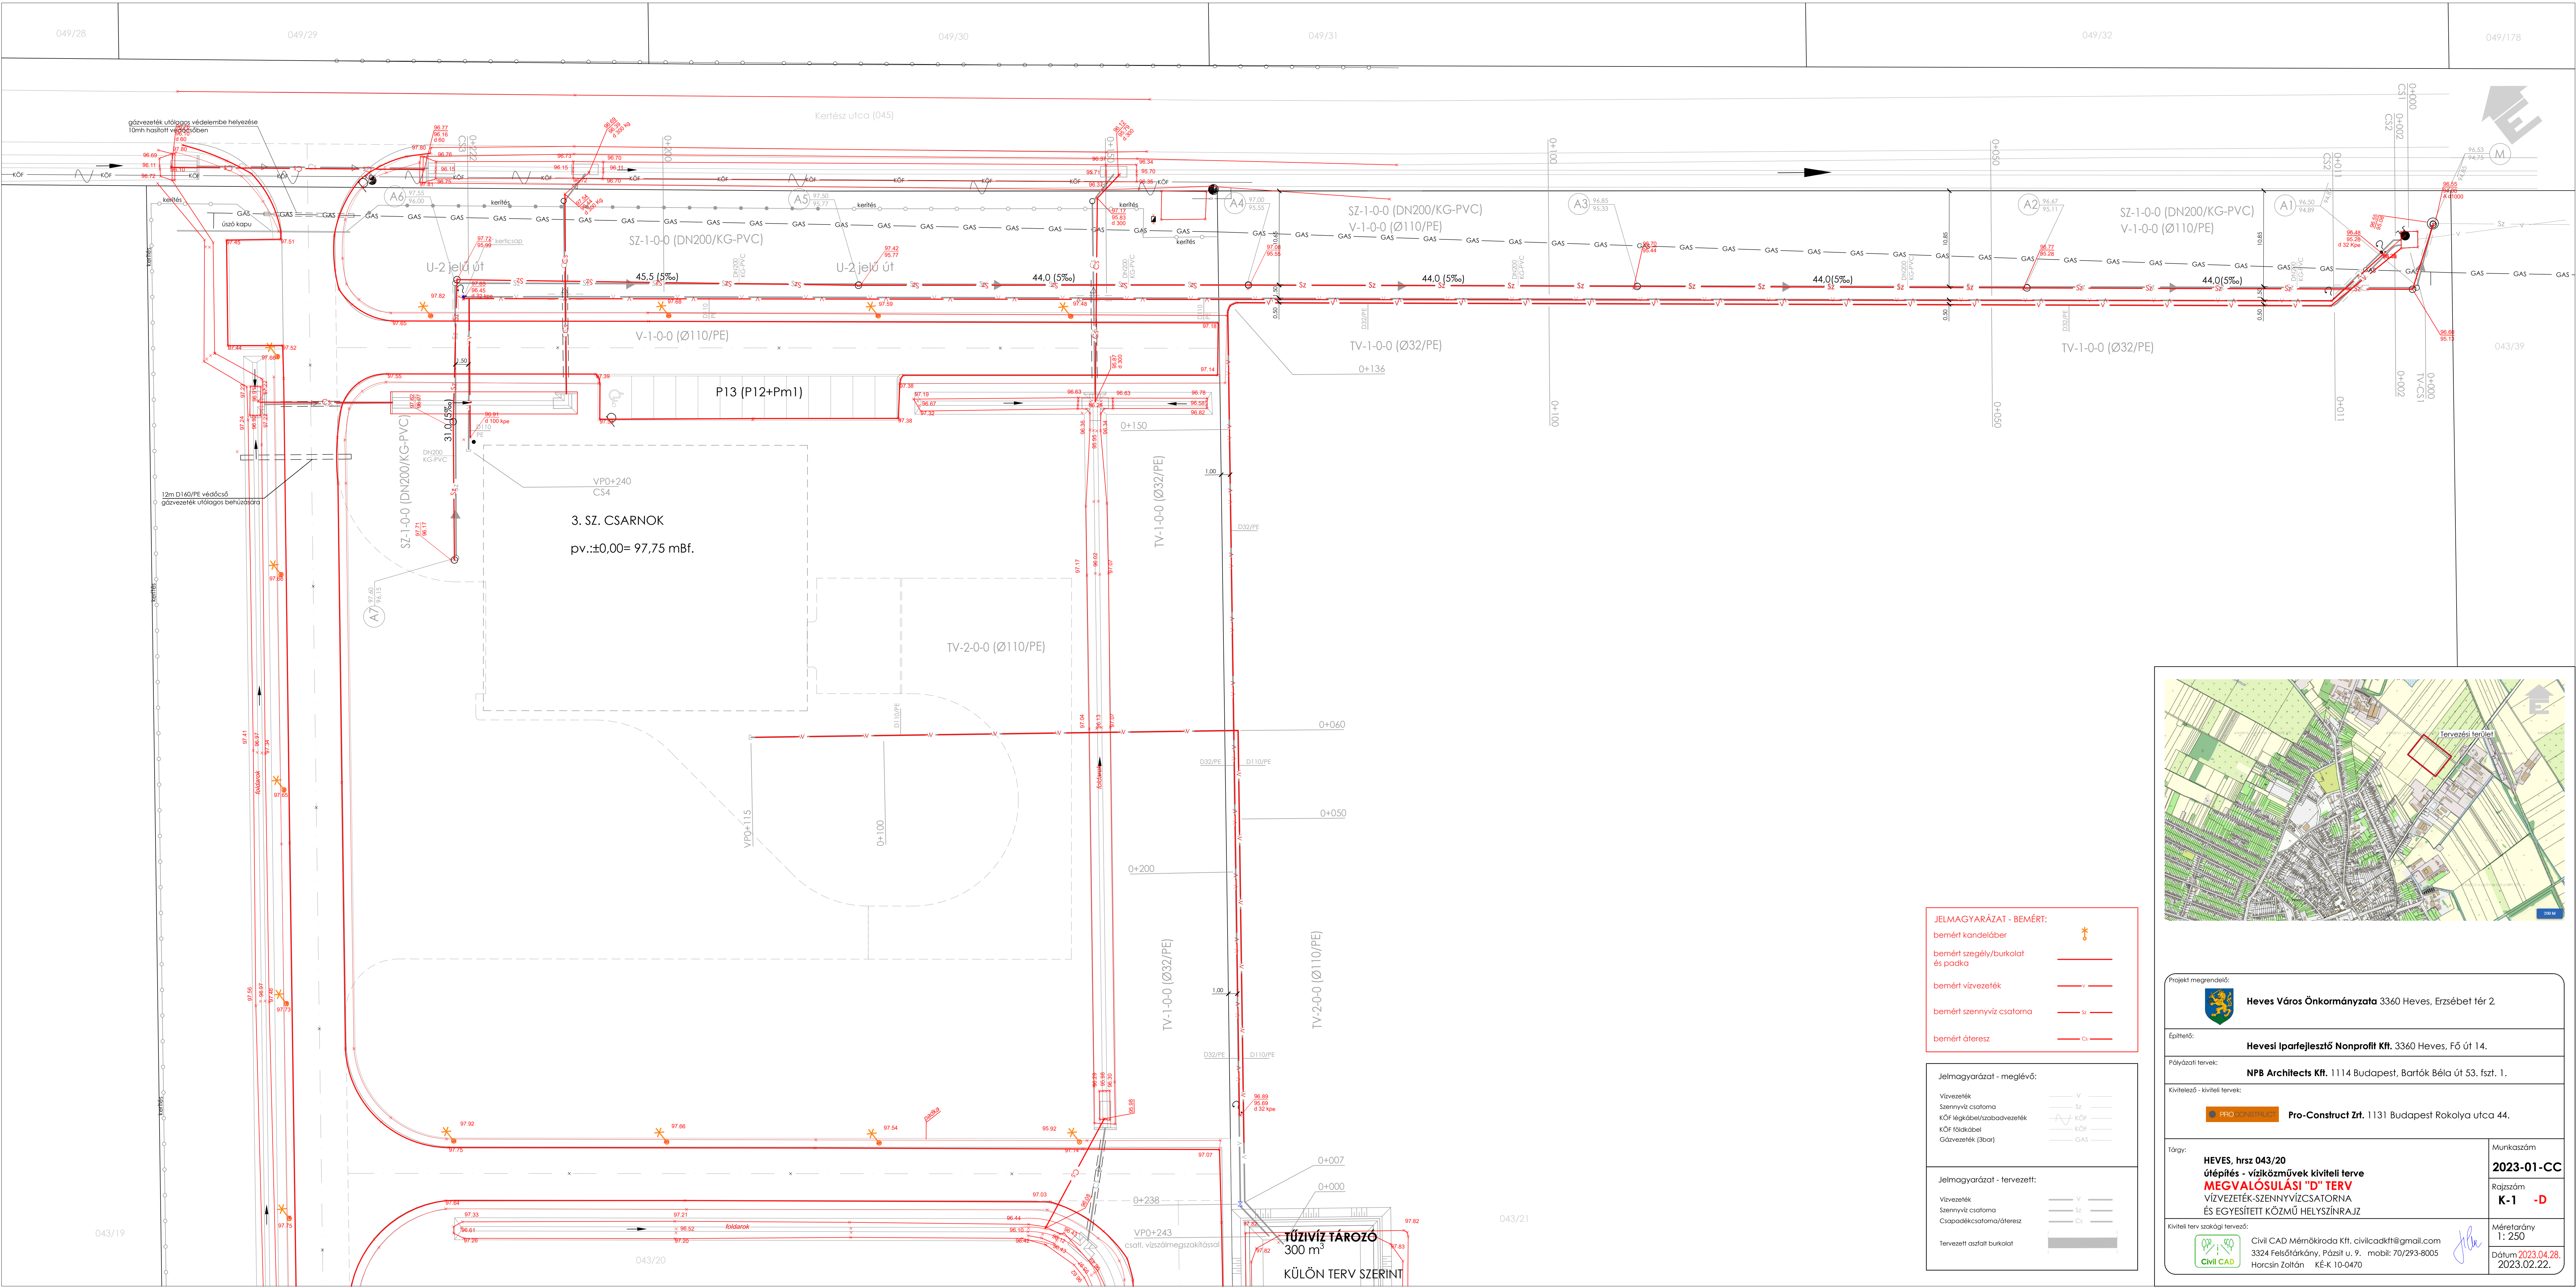

JELMAGYARÁZAT - BEMÉRT:


- bemért kandeléber
- bemért szegély/burkolat és padka
- bemért vízvezeték
- bemért szennyvíz csatorna
- bemért átereszt

Jelmagyarázat - meglévő:


- Vízvezeték
- Szennyvíz csatorna
- KÖF légkabel/szabadvezeték
- KÖF földkabel
- Gázvezeték (3bar)

Jelmagyarázat - tervezett:

- Vízvezeték
- Szennyvíz csatorna
- Csapadékcsonka/átereszt
- Tervezett aszfalt burkolat

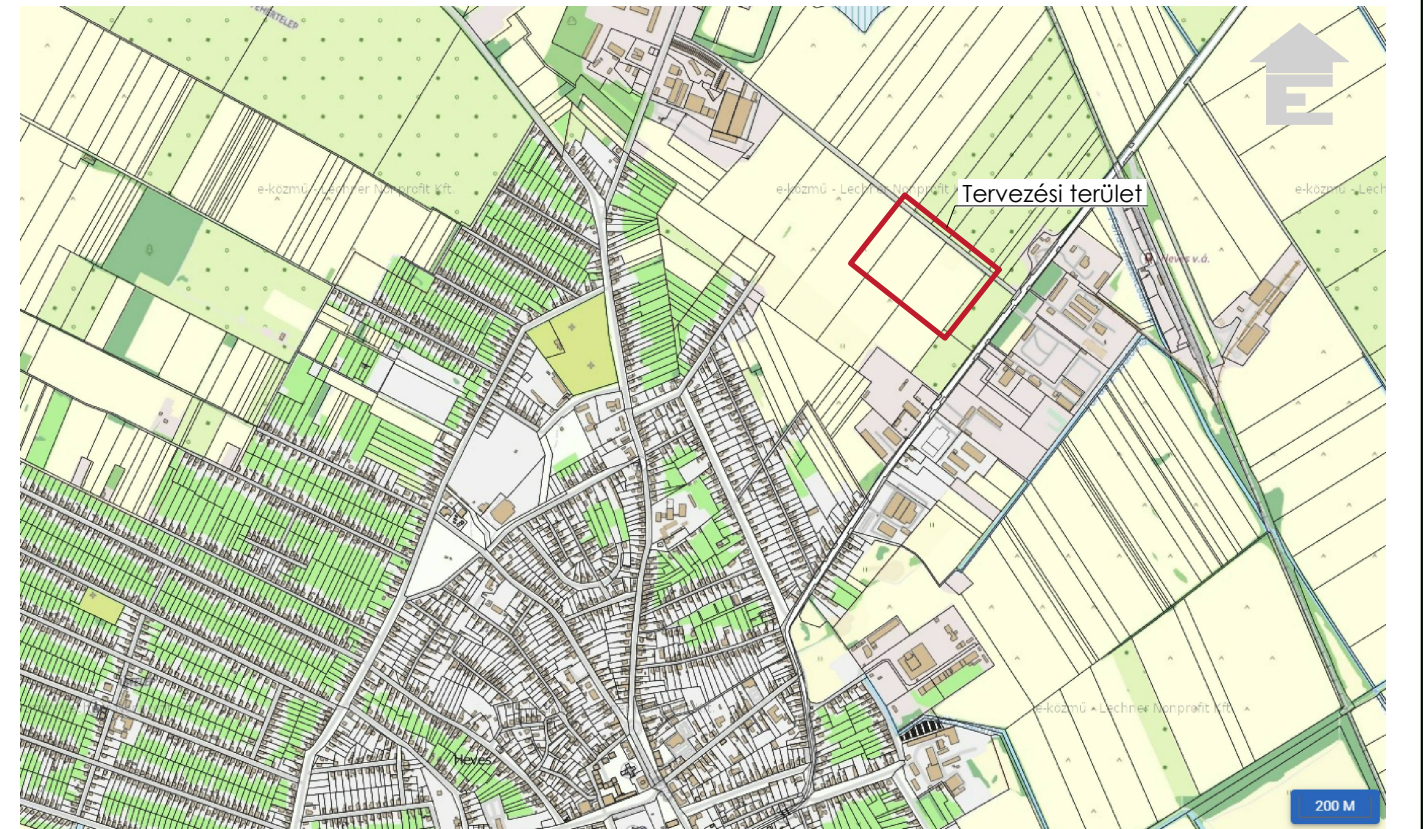

Projekt megnevezése: Heves Város Önkormányzata 3360 Heves, Erzsébet tér 2.	
Építendő: Hevesi Iparfejlesztő Nonprofit Kft. 3360 Heves, Fő út 14.	
Pályázati tervek: NPB Architects Kft. 1114 Budapest, Bartók Béla út 53. fszt. 1.	
Kivitelező - kivitelező terv: Pro-Construct Zrt. 1131 Budapest Rokolya utca 44.	
Tárgy: HEVES, hrsz 043/20 útépítés - vízközművek kivitelezése MEGVALÓSULÁSI "D" TERV VÍZVEZETÉK-SZENNYVÍZCSATORNA ÉS EGYESÍTT KÖZMŰ HELYSZÍNRAJZ	Munkaszám: 2023-01-CC Rajtszám: K-1 -D
Kivitelező terv szerinti terv: Civil CAD Mérnökiroda Kft. civilcadkft@gmail.com 3324 Felsőtárkány, Pázsit u. 9. mobil: 70/293-8005 Horcsin Zoltán KÉ-K 10-0470	Méretarány: 1: 250 Dátum: 2023.04.28. 2023.02.22.

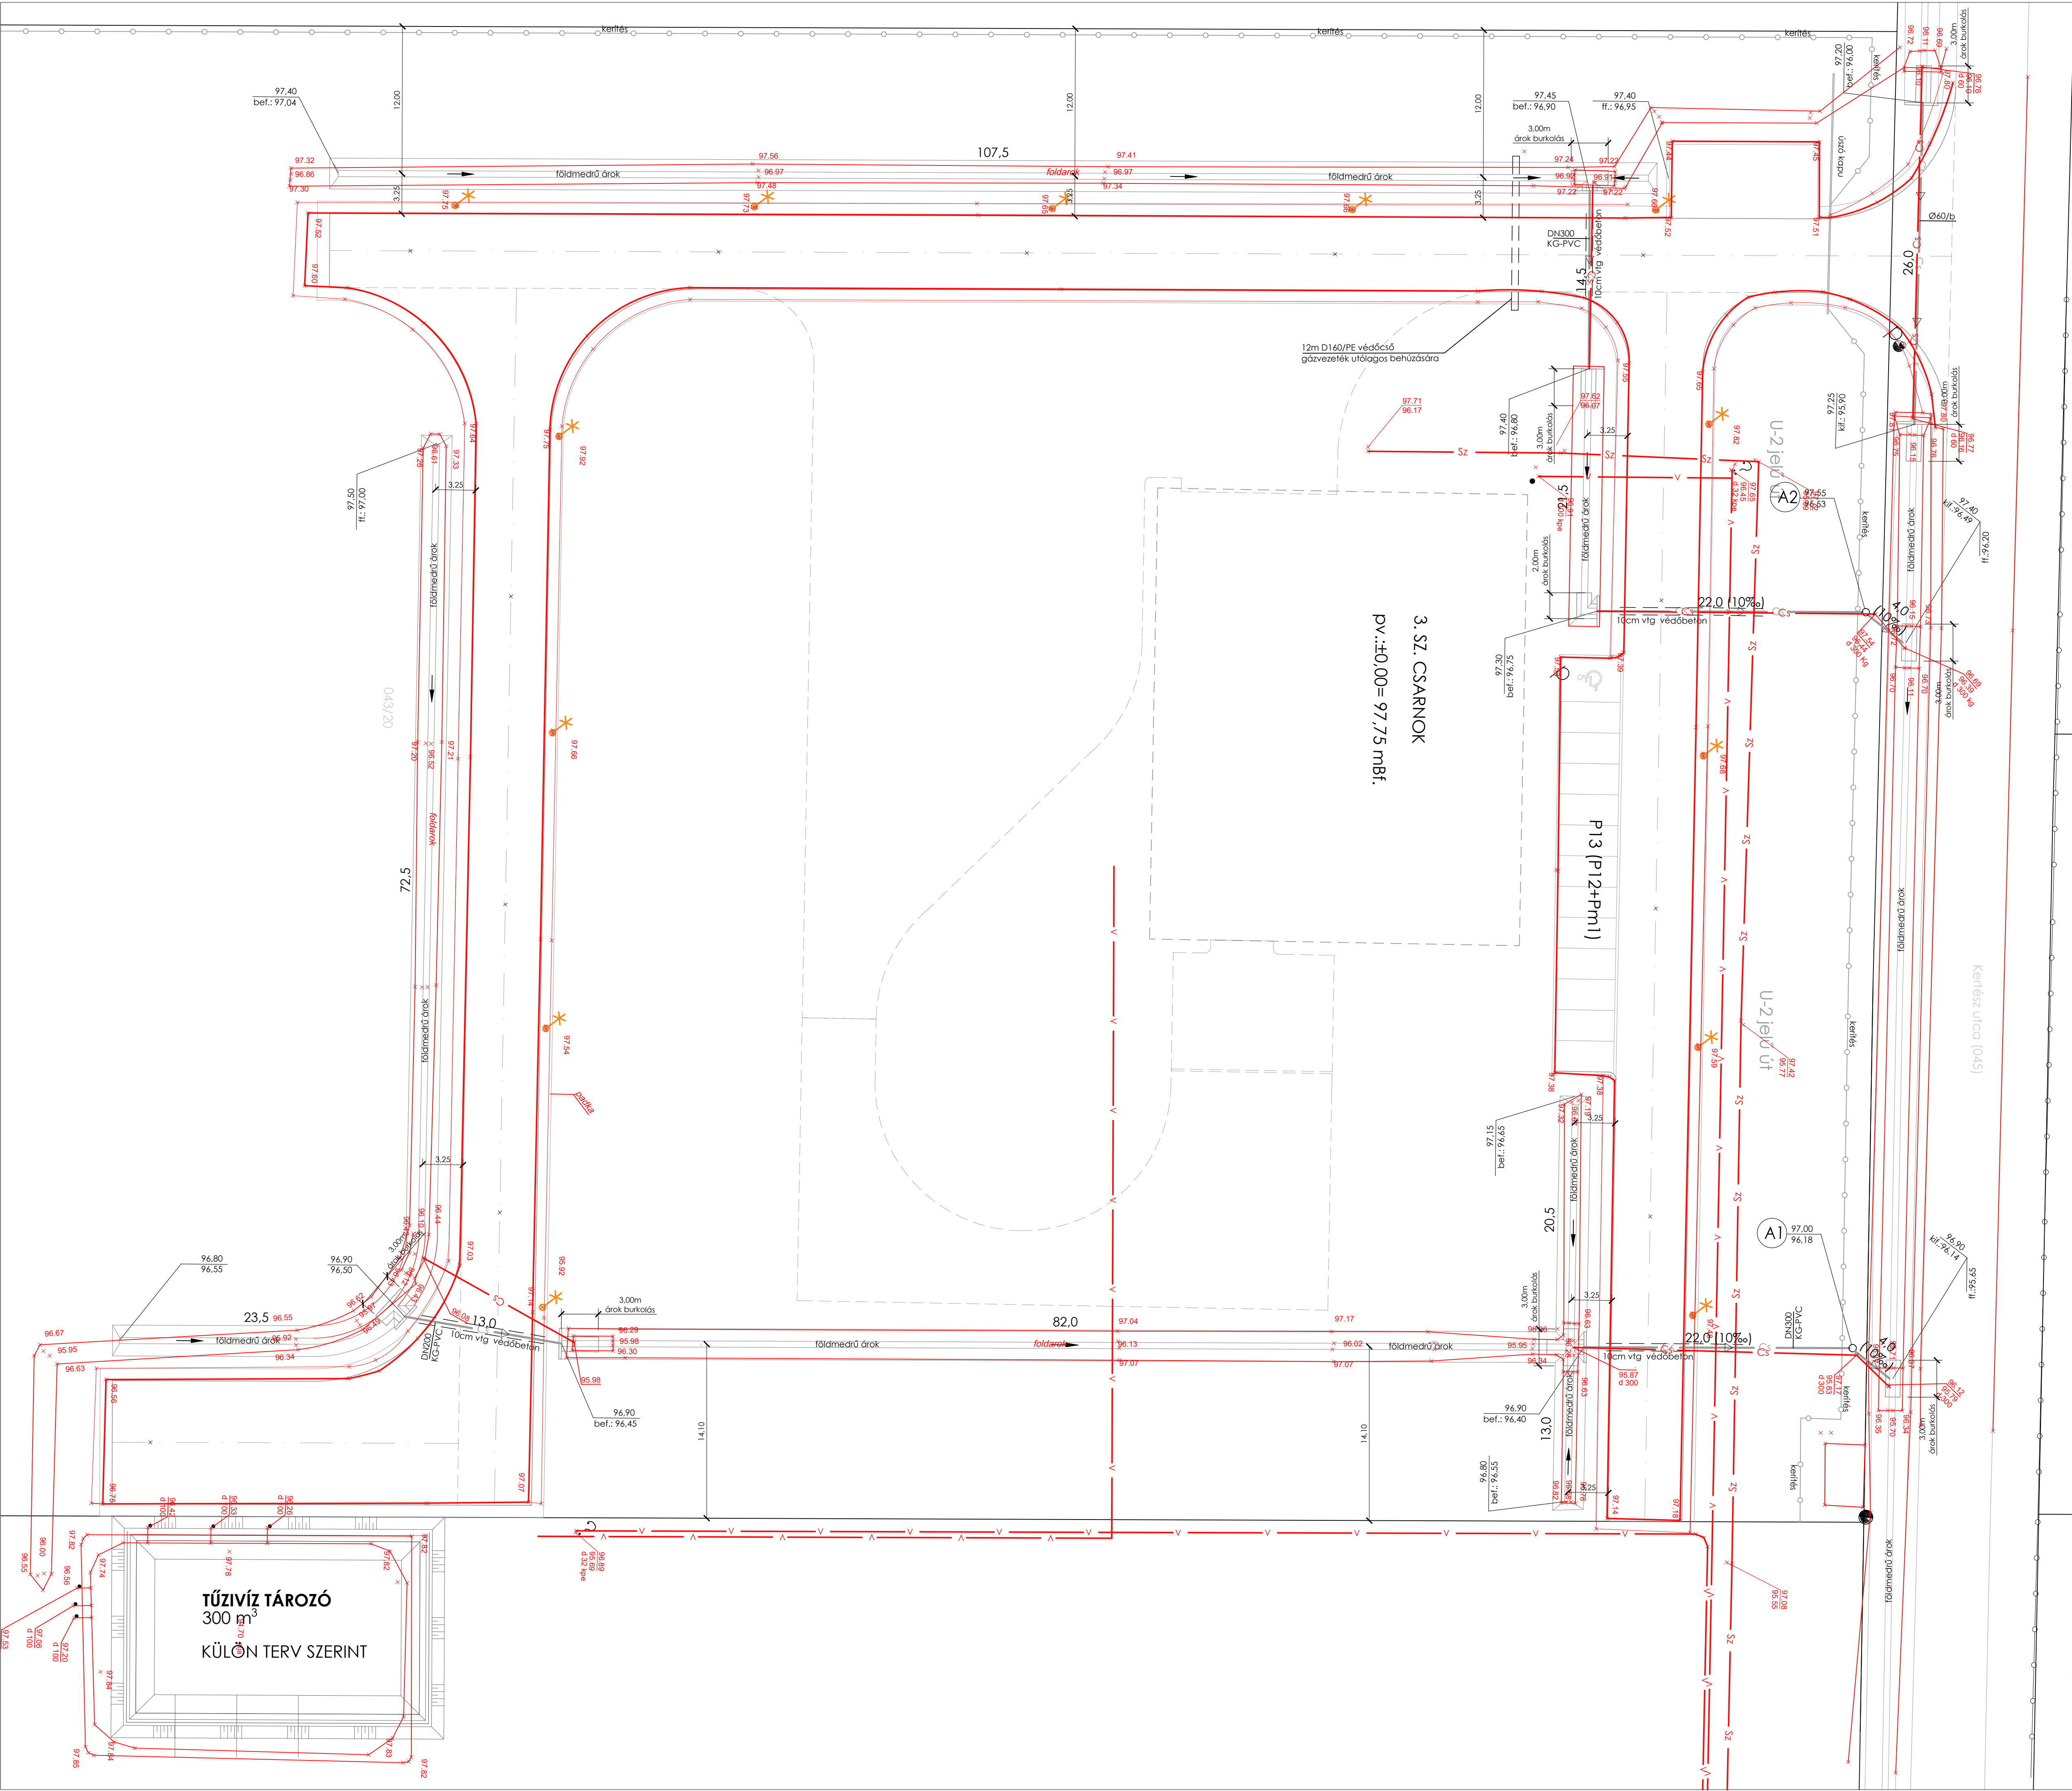

JELMAGYARÁZAT - BEMÉRT:

- bemért kandelóber
- bemért szegély/burkolat és padka
- bemért vízvezeték
- bemért szennyvíz csatoma
- bemért átereszt

Jelmagyarázat - tervezett:

- Csapadékcsatoma/átereszt

Projekt megnevezés: **Heves Város Önkormányzata** 3360 Heves, Erzsébet tér 2.

Építtető: **Hevesi Iparfejlesztő Nonprofit Kft.** 3360 Heves, Fő út 14.

Pályázati tervek: **NPB Architects Kft.** 1114 Budapest, Bartók Béla út 53. fszt. 1.

Kivitelező - kivitelei tervek: **PRO-CONSTRUCT** **Pro-Construct Zrt.** 1131 Budapest Rokolya utca 44.

Tárgy: HEVES, hrsz 043/20 útépítés - vízközművek kiviteli terve MEGVALÓSULÁSI "D" TERV CSAPADÉKVÍZ ELVEZETÉS HELYSZÍNRAJZ	Munkaszám: 2023-01-CC Rajtszám: K-2 -D Méretarány: 1: 250 Dátum: 2023.04.28. 2023.02.22.
---	---

Kivitelei terv szakági tervező: **Civil CAD Mérnökiroda Kft.** civilcadkft@gmail.com
3324 Felsőfőrkány, Pázsit u. 9. mobil: 70/293-8005
Horscsin Zoltán KÉ-K 10-0470